

A

B

C

D

E

F


G

H


J

K

VY STÄNGD DÖRR

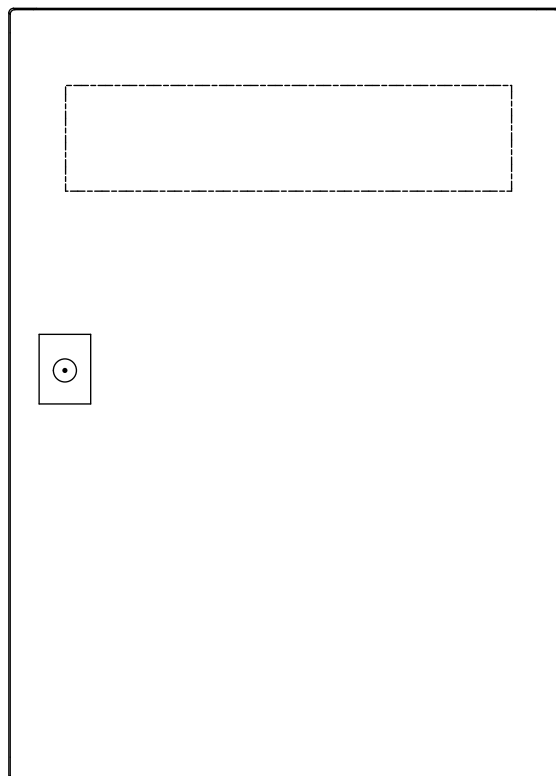

VY ÖPPEN DÖRR

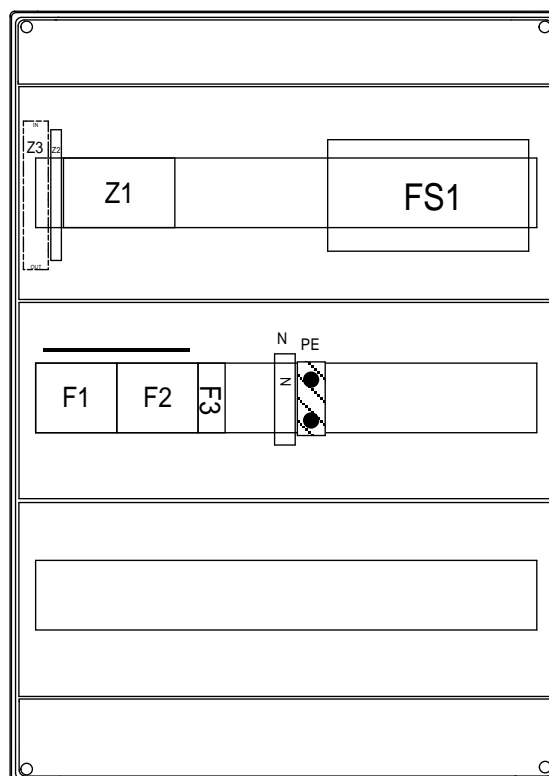

YTTRE MÅTT:
BREDD: 400 mm
HÖJD: 600 mm
DJUP: 200 mm



1st M63
2st M32
2st M25

NR	REVISION	SIGN.	DATUM
RELATIONSHANDLING 2023-11-23			

 Kraftpojckarna




INKOPPLINGSLÅDA AC

Inkopplingslåda AC 27,6 + 27,6 kW

Frontlayout

ARBETSORDER	RITTINGSNR P20666003	
KONSTRUERAD AV SP	RITAD AV	BLAD 2
DATUM 22-11-15	REV. C	FORTS 3


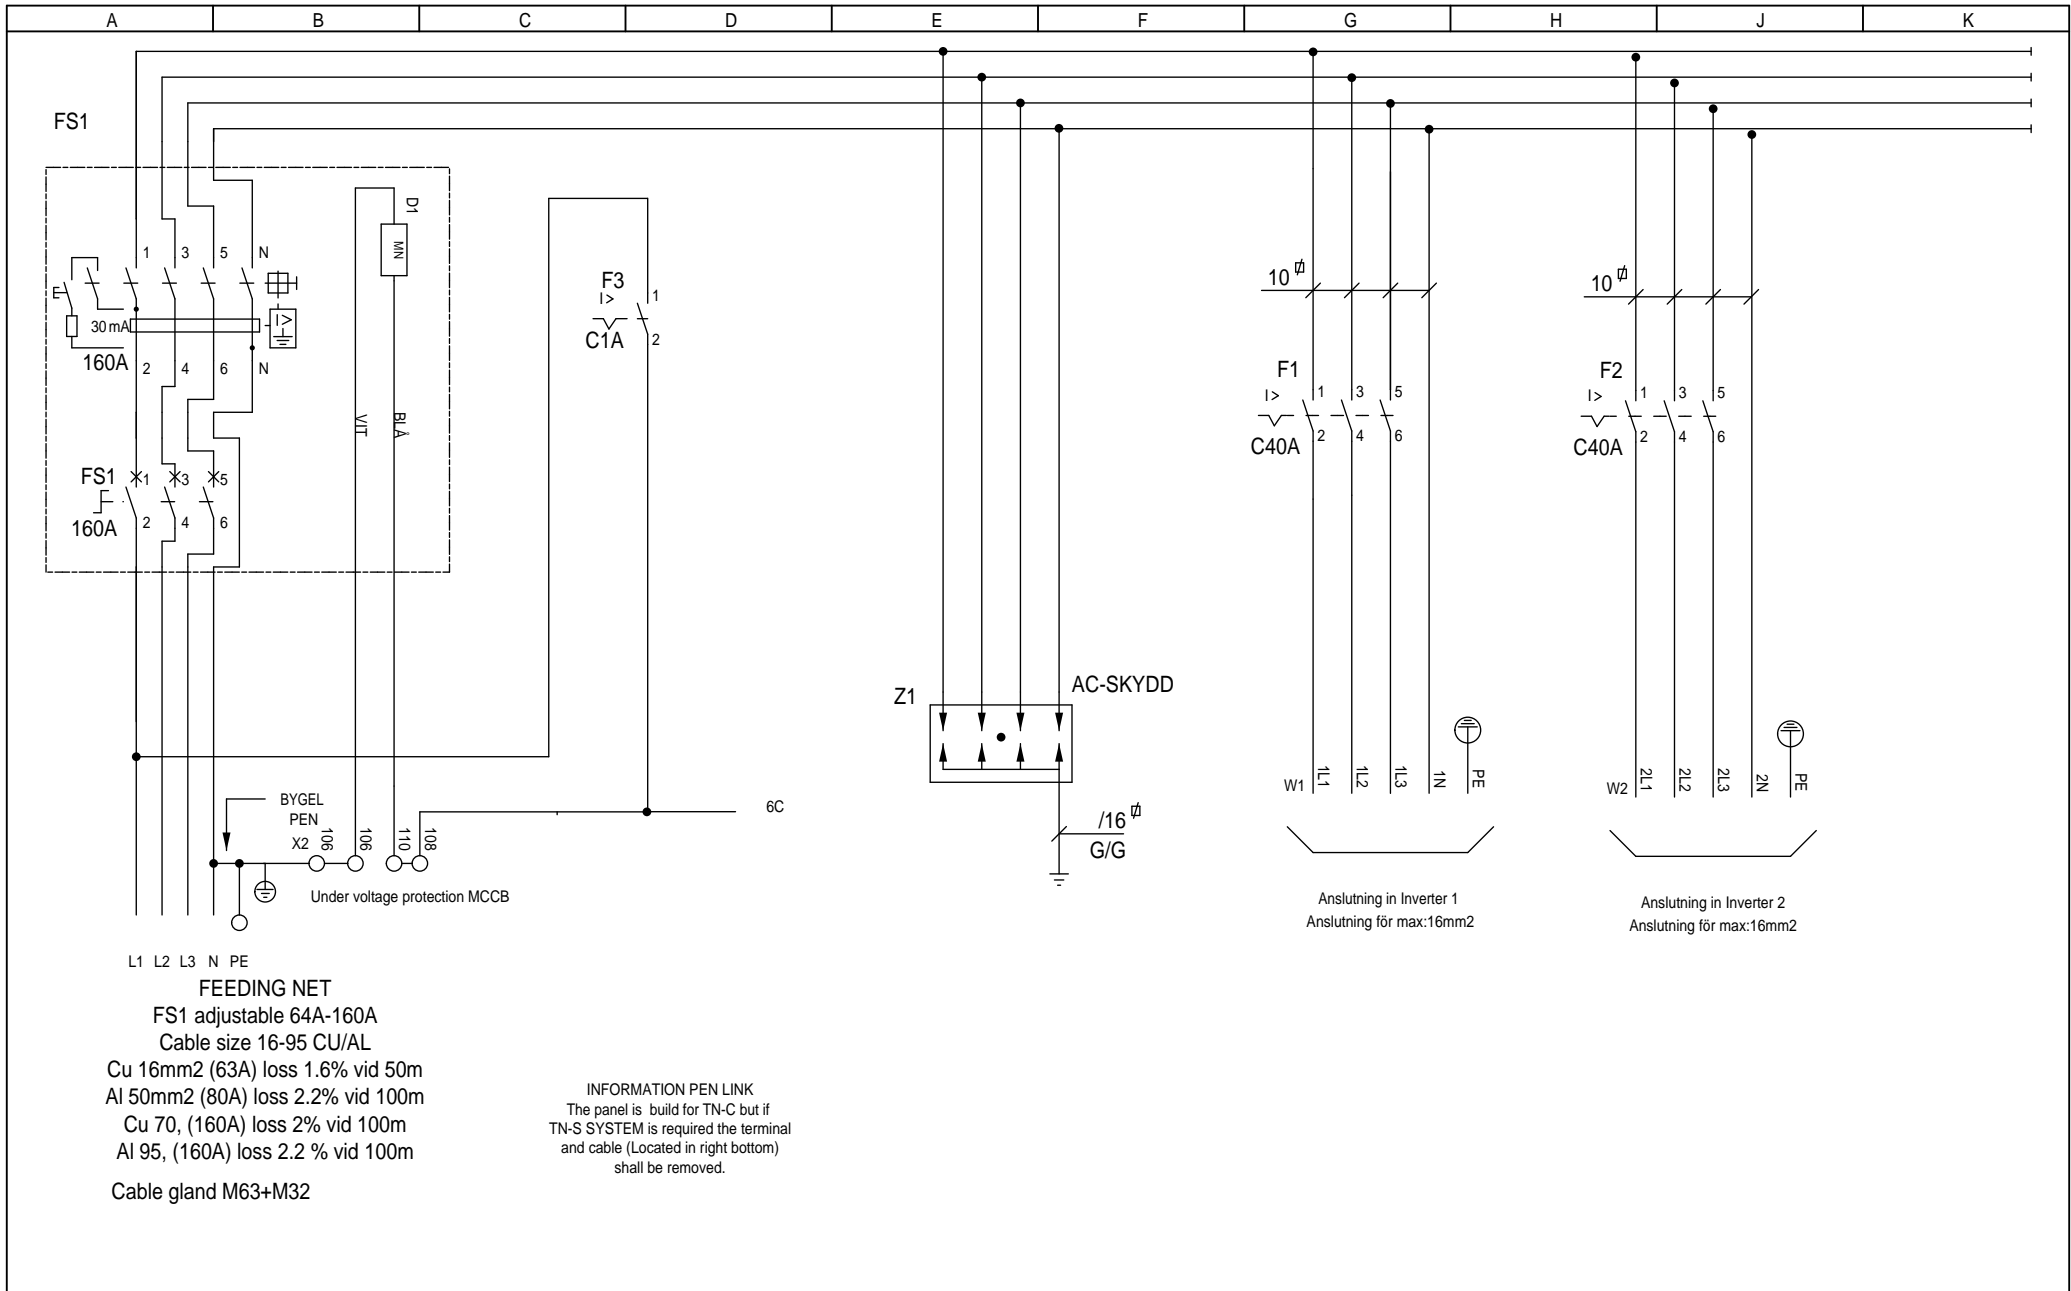


NR	REVISION	SIGN.	DATUM
RELATIONSHANDLING 2023-11-23			



INKOPPLINGSLÅDA AC
 Inkopplingslåda AC 27,6 + 27,6 kW
 KRETSSCHEMA

ARBETSDORDER	RITNINGSNR P20666003	
KONSTRUERAD AV SP	RITAD AV	BLAD 4
DATUM 22-11-15	REV. B	FORTS 5

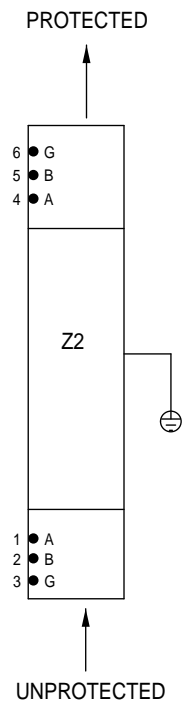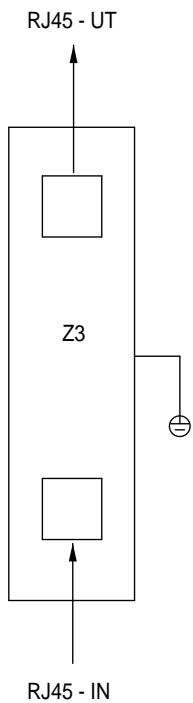


NR	REVISION	SIGN.	DATUM
RELATIONSHANDLING 2023-11-23			



INKOPPLINGSLÅDA AC
Inkopplingslåda AC 27,6 + 27,6 kW

KRETSSCHEMA

ARBETSDORDER	RITNINGSNR P20666003	
KONSTRUERAD AV SP	RITAD AV	BLAD 5
DATUM 22-11-15	REV. B	FORTS

 EA ELAUTOMATION	Dokumentnamn	
	Försäkran om överensstämmelse	
Verkstadshandbok	Dokumentnr:	9.8-10
	Sida	Revision
	1(1)	5
	Datum	Ersätter datum
	2022-03-17	2019-10-03
	Utfärdad och fastställd av	
	Josef Bly, A.Wittur	

Leverantör

EA Elautomation AB
Navigatörsgatan 11
S-721 32 Västerås
Sweden
+46 21 102440

Försäkran under eget ansvar att produkten

Produktbeskrivning

Apparater utrustning

Inkopplingslåda AC 27,6 + 27,6 kW

Leveransdatum

2023-11-23

Ordernummer

P20666003

Antal enheter i leveransen

Som omfattas av denna försäkran i överensstämmelse
följer standarden eller andra regelgivande dokument

EU-direktiv

2014/35/EU
2014/30/EU

Europa standard

SS EN 60 204-1
SS EN 61 439-1&2

Västerås

2023-11-23



Josef Bly
Managing Director