

A	B	C	D	E	F	G	H	J	K	
						KABELFÄRGER CABLE COLORS KRAFT POWER = SVART/BLACK KRAFT NOLLA POWER NEUTRAL = BLÅ/BLUE MANÖVER 230VAC MANEUVER 230VAC = RÖD/RED MANÖVER NOLLA 230VAC MANEUVER NEUTRAL 230VAC = BLÅ/BLUE MANÖVER 12-24VAC MANEUVER 12-24VAC = RÖD/RED MANÖVER NOLLA 12-24VAC MANEUVER NEUTRAL 12-24VAC = BLÅ/BLUE MANÖVER 12-24VDC + MANEUVER 12-24VDC+ = MÖRKBLÅ/DARKBLUE MANÖVER 12-24VDC - MANEUVER 12-24VDC- = VIT/WHITE FRÄMMANDE SPÄNNING EXTERNAL VOLTAGE = ORANGE/ORANGE SIGNAL SIGNAL = GRÅ/GRAY DALI/KNX + DALI/KNX + =RÖD/RED TVINNAD DALI/KNX - DALI/KNX - =SVART/BLACK TWISTED				
						ALLMÄN INFO GENERAL INFO - Gul Fleximark typ PO-TUB används som standard - Yellow Fleximark type PO-TUB is used as default - Ändhylsor allt kablage är standard - End sleeves on all cables are standard - Pos.märkning av typ Brother TZ-tejp vit bakgrund svart text. - Pos. label type Brother TZ tape white background with black text - kablage av typ RQ halogenfritt - Type RQ cables free of halogen				
						TEKNISK INFO TECHNICAL INFO				

NR	REVISION	SIGN.	DATUM
RELATIONSHANDLING 2023-11-20			



INKOPPLINGSLÅDA AC
Inkopplingslåda AC max 43kW
FÖRSÄTTSLAD

ARBETSORDER	RITNINGSNR	
	P20666013	
KONSTRUERAD AV	RITAD AV	BLAD
SP		1
DATUM	REV.	FORTS
22-11-14	B	2

A

B

C

D

E

F


G

H


J

K


VY STÄNGD DÖRR

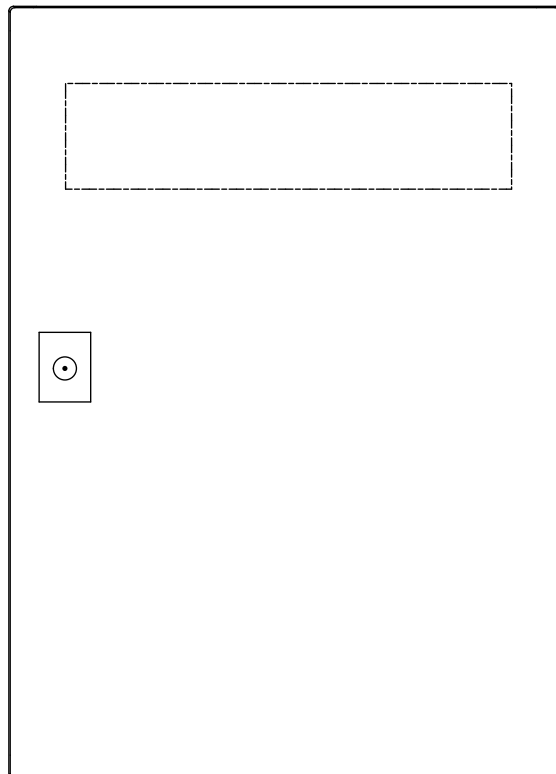

VY ÖPPEN DÖRR

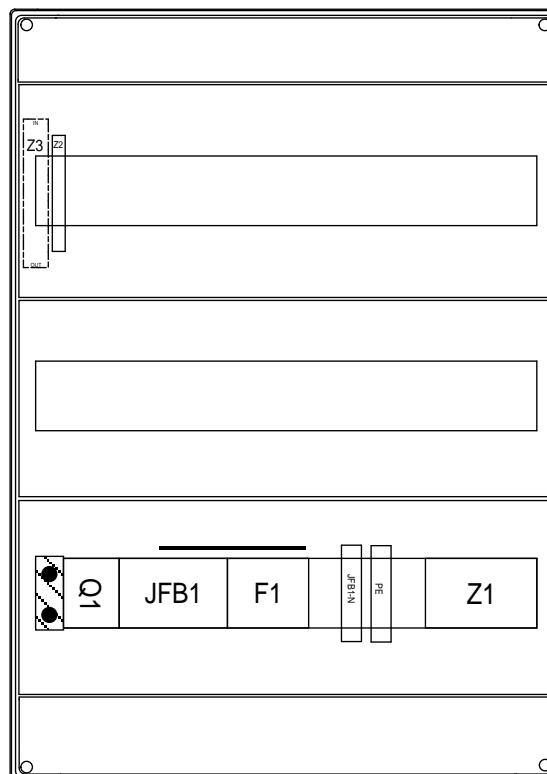

YTTRE MÅTT:
BREDD: 400 mm
HÖJD: 600 mm
DJUP: 200 mm

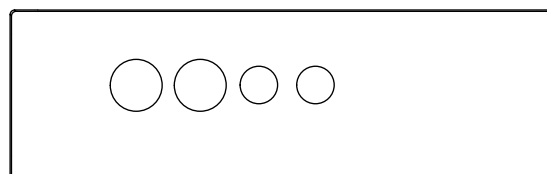

2st M32
2st M25

NR	REVISION	SIGN.	DATUM
RELATIONSHANDLING 2023-11-20			

 Kraftpojkarna




INKOPPLINGSLÅDA AC

Inkopplingslåda AC max 43kW

Frontlayout

ARBETSORDER	RITNINGSNR	
	P20666013	
KONSTRUERAD AV	RITAD AV	BLAD
SP		2
DATUM	REV.	FORTS
22-11-14	B	3


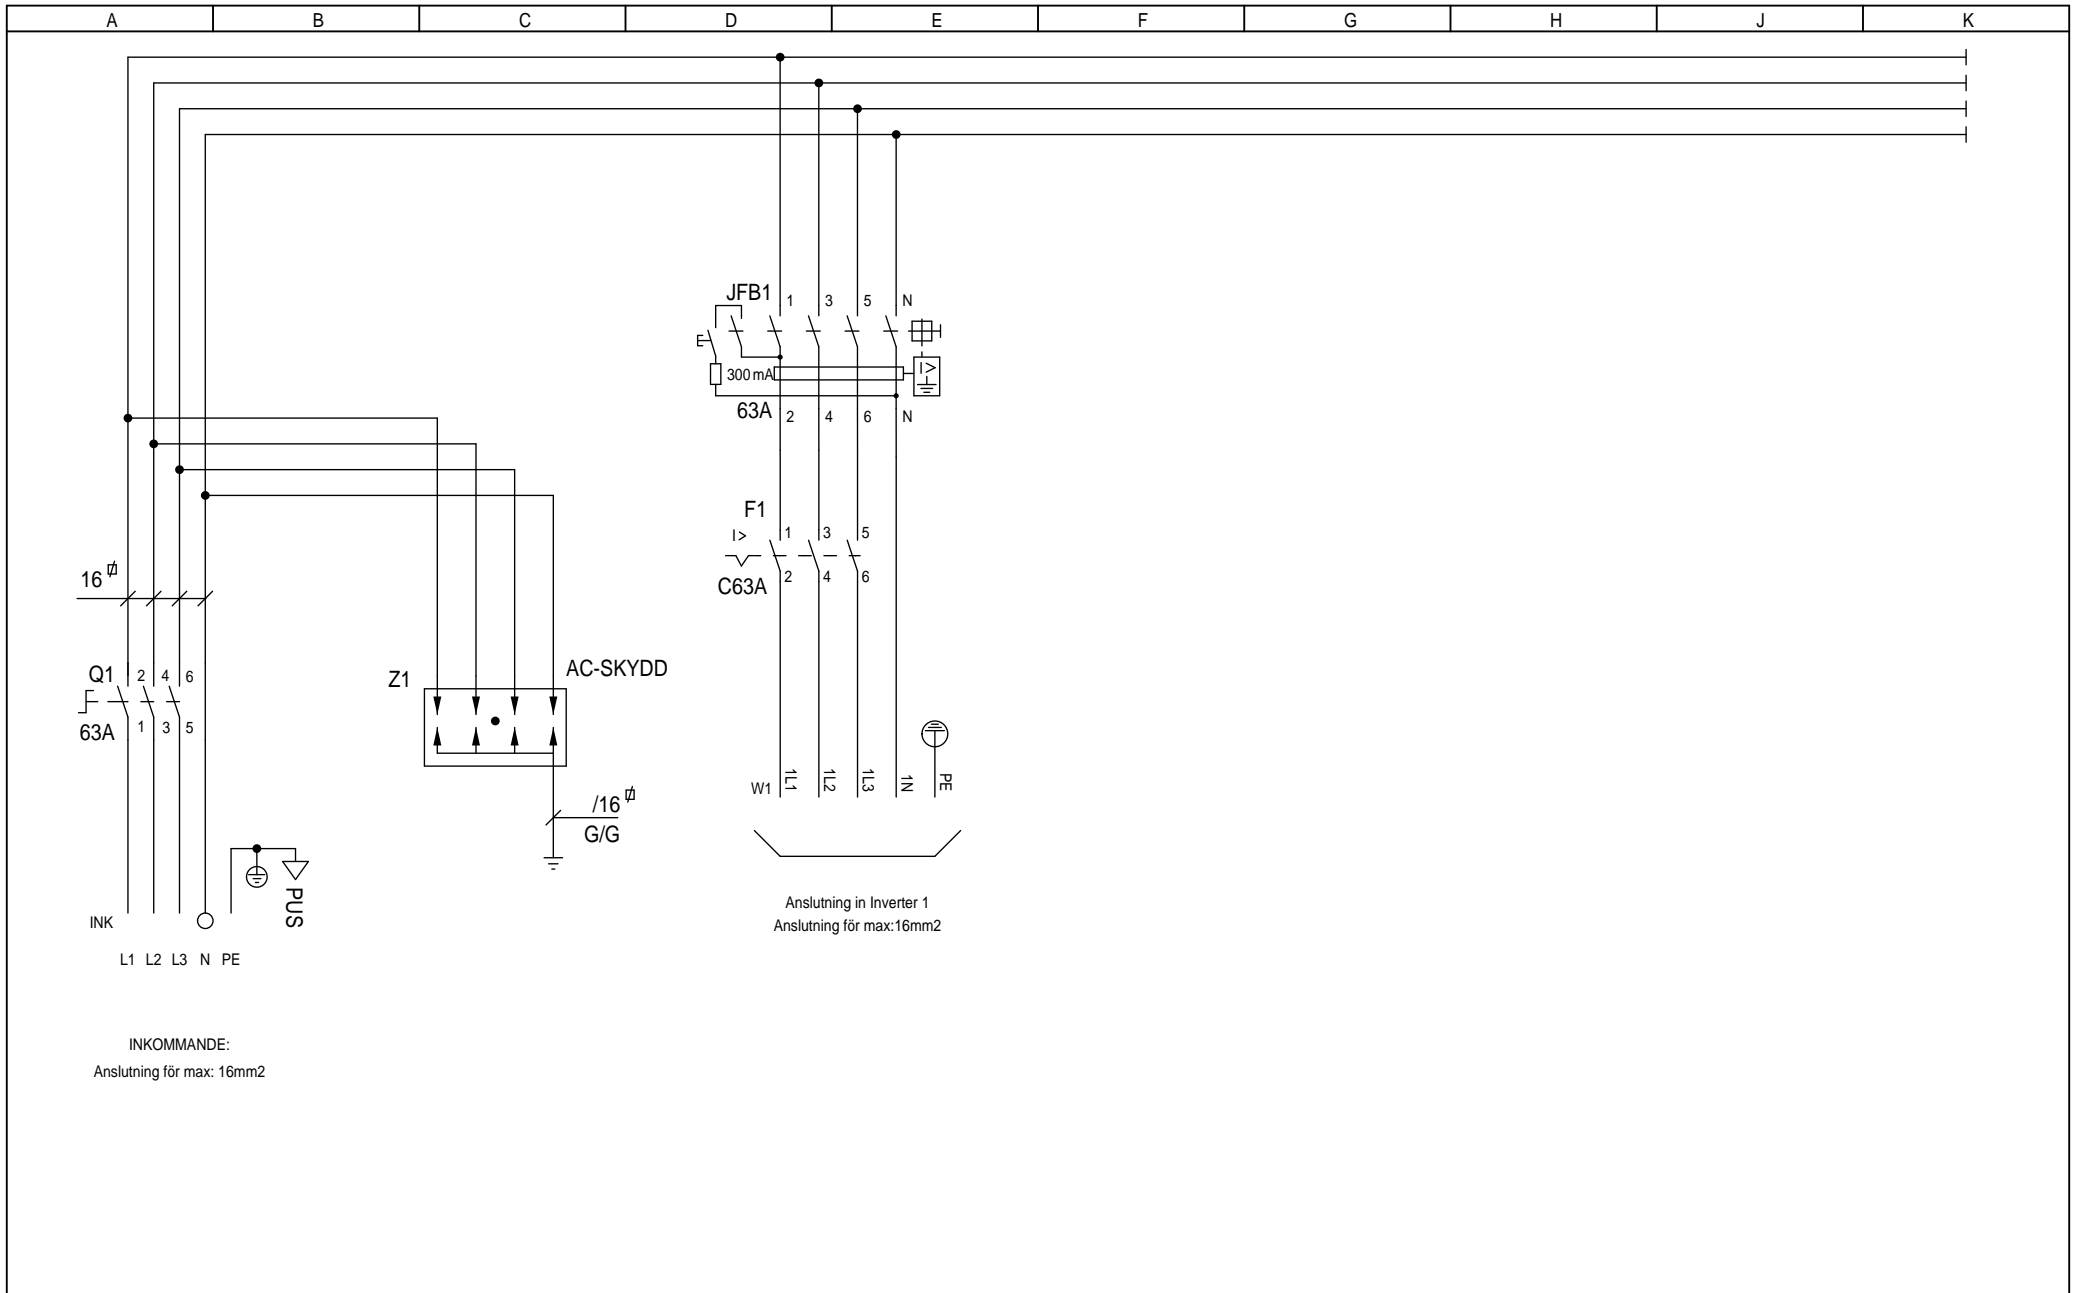


NR	REVISION	SIGN.	DATUM
RELATIONSHANDLING 2023-11-20			



INKOPPLINGSLÅDA AC
Inkopplingslåda AC max 43kW
KRETSSCHEMA

ARBETSDORDER	RITNINGSNR P20666013	
KONSTRUERAD AV SP	RITAD AV	BLAD 4
DATUM 22-11-14	REV. B	FORTS 5

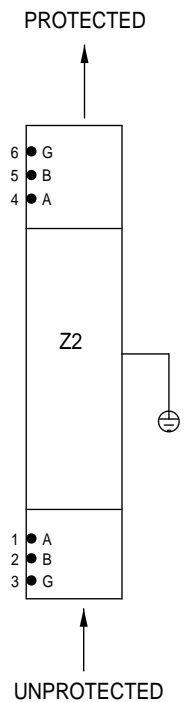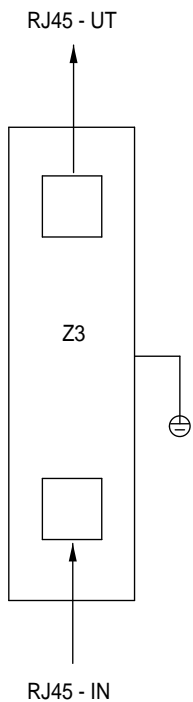


NR	REVISION	SIGN.	DATUM
RELATIONSHANDLING 2023-11-20			



INKOPPLINGSLÅDA AC
 Inkopplingslåda AC max 43kW
 KRETSSCHEMA

ARBETSDORDER	RITNINGSNR	
	P20666013	
KONSTRUERAD AV	RITAD AV	BLAD
SP		5
DATUM	REV.	FORTS
22-11-14	C*	

 EA ELAUTOMATION	Dokumentnamn	
	Försäkran om överensstämmelse	
Verkstads-handbok	Dokumentnr:	9.8-10
	Sida	Revision
	1(1)	5
	Datum	Ersätter datum
	2022-03-17	2019-10-03
	Utfärdad och fastställd av	
	Josef Bly, A.Wittur	

Leverantör

EA Elautomation AB
Navigatörsgatan 11
S-721 32 Västerås
Sweden
+46 21 102440

Försäkran under eget ansvar att produkten

Produktbeskrivning

Apparater utrustning

Inkopplingslåda AC max 43KW

Leveransdatum

2023-11-20

Ordernummer

P20666013

Antal enheter i leveransen

Som omfattas av denna försäkran i överensstämmelse
följer standarden eller andra regelgivande dokument

EU-direktiv

2014/35/EU
2014/30/EU

Europa standard

SS EN 60 204-1
SS EN 61 439-1&2

Västerås

2023-11-20



Josef Bly
Managing Director